


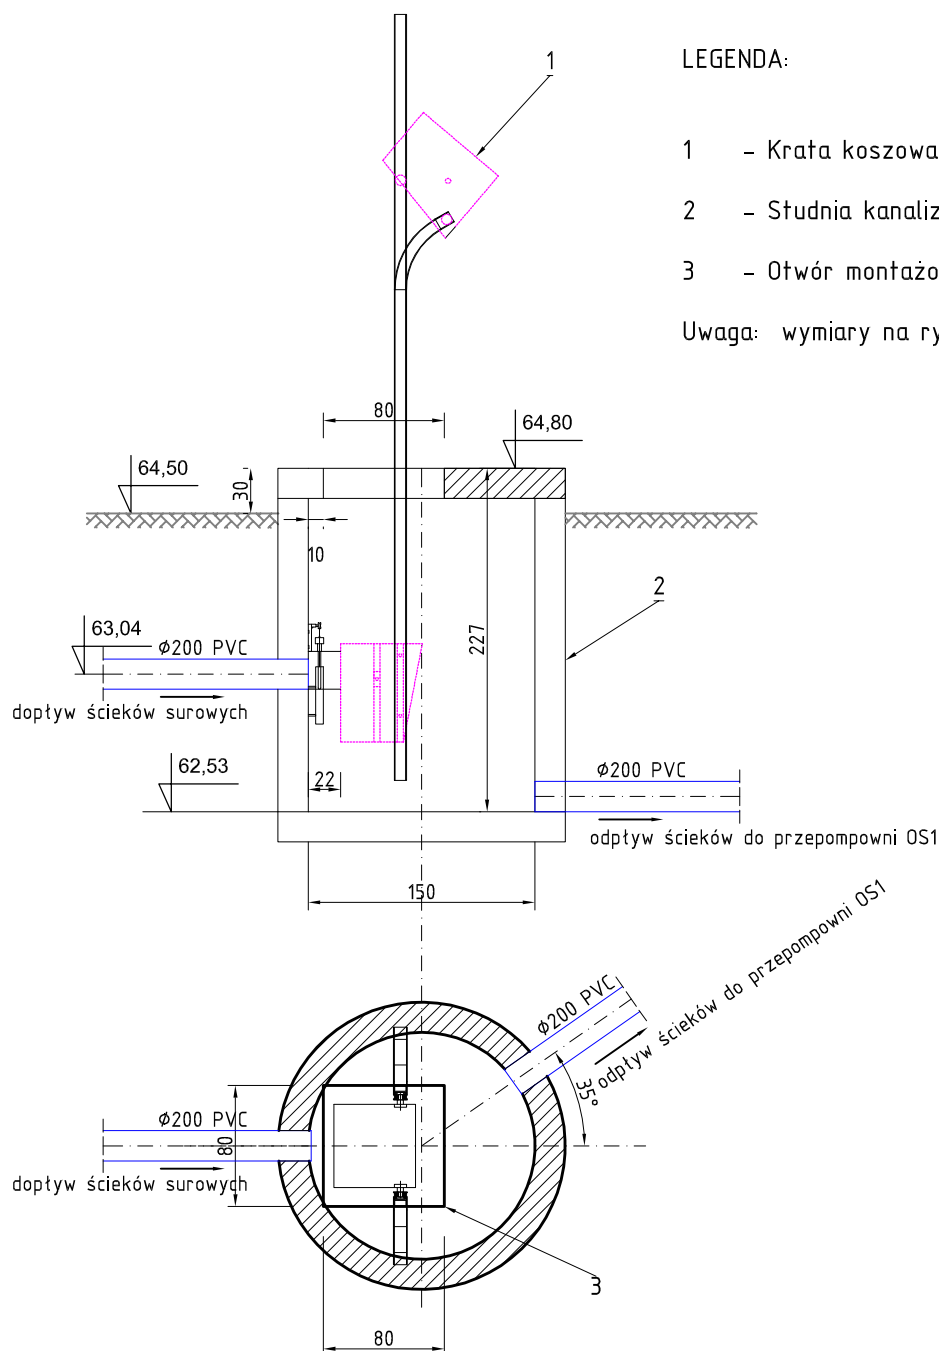

LEGENDA:

- 1 - Krata koszowa ręczna dla kanałów DN200mm
- 2 - Studnia kanalizacyjna $\varnothing 1500\text{mm}$; H=2270mm
- 3 - Otwór montażowy w płycie studni 800x800mm

Uwaga: wymiary na rysunku podano w cm.

	"PROINST" INŻYNIERIA ŚRODOWISKA WODNO-KANALIZACYJNEGO		Adres: ul. Zbójnicka 19/2, 70-020 Szczecin ■ NIP 852-107-06-51 Adres do korespondencji: ul. Średnia 42c, 71-812 Szczecin ■ tel: 694 101-091 ■ e-mail: proinst@xl.wp.pl	
Inwestor	Gmina Banie, ul. Skośna 6, 74-110 Banie			
Inwestycja	Budowa kanalizacji sanitarnej wraz z przyłączami i rurociągiem tłocznym oraz oczyszczalnią ścieków w Lubanowie, gmina Banie			
Obiekt	Oczyszczalnia ścieków w Lubanowie	Data	Podpis	
Projektował	mgr inż Sławomir Łukasiński Upr. bud. Nr 56/97 do proj. bez ograniczeń w specj. Instalacyjnej w zakr. siecl, Instalacji I urządzeń ciepłych, wentylacyjnych, gazowych, I wod.-kan.	12.06. 2015 r		
Sprawdził				
Tytuł rys.	PROJEKT POWYKONAWCZY KRATA KOSZOWA RĘCZNA	Skala 1:50	Nr rys. S13	